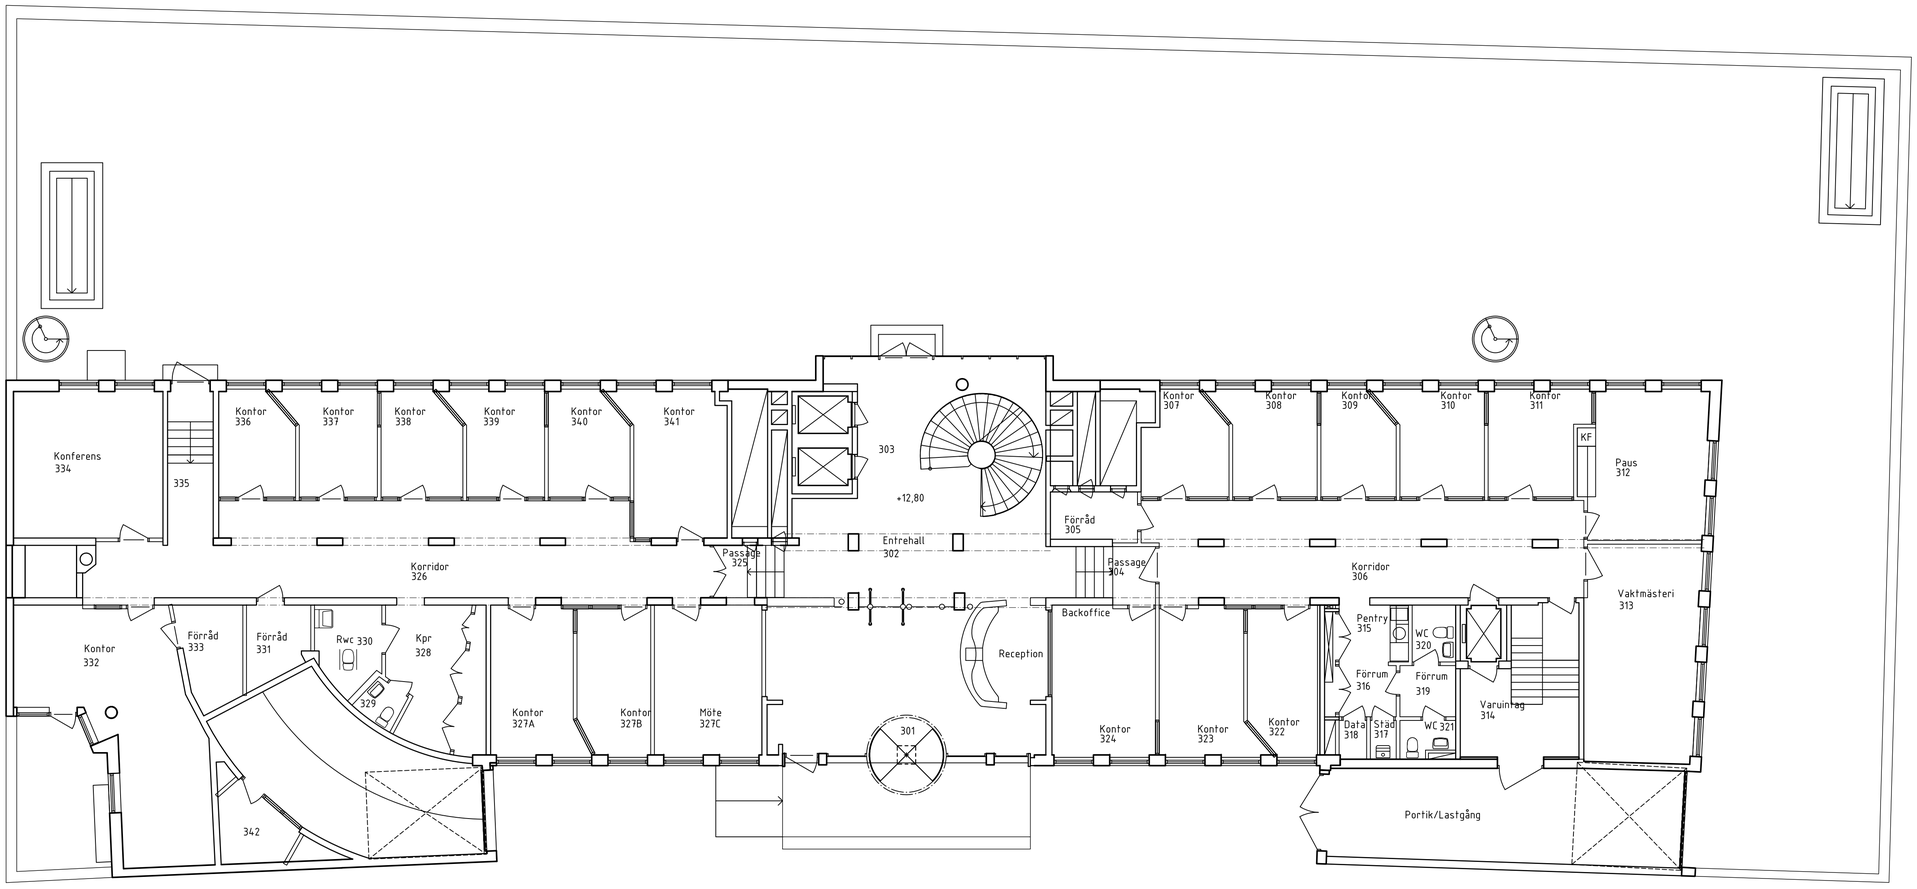


GULDFISKEN 31

PLAN 0, 0tr

SKALA 1:100

0 1 2 5 10

METER

BET.	ÄNDRINGEN AVSER	DATUM	SIGN

RELATIONSRITNING

OBJEKT NR	PROJEKT NR	PROJEKTLEDARE
1009		

X	A	e.l.e arkitekter ab	Tel. 08-122 09 000 www.e-l-e.se
	K	KONSTRUKTÖR	Tel. www.
	V	VVS-PROJEKTÖR	Tel. www.
	E	EL-PROJEKTÖR	Tel. www.
	B	BRAND-PROJEKTÖR	Tel. www.
	M	MARK-PROJEKTÖR	Tel. www.
	L	LANDSKAPSARKITEKT	Tel. www.

UPPDRAG NR	RITAD/KONSTR AV	HANDLÄGGARE
	F HOLM	R HÄGG
DATUM	ANSVARIG	
20-01-29	N KIISKINEN	

GULDFISKEN 31
NYBROGATAN 55
PLAN 0 ENTRÉPLAN

SKALA	RITNINGSNUMMER	BET.
(A1)1:100 (A3)1:200	A40-1009P100	

REF:

LAGER: SB11

PLO: 2020-1-28 15:23 X:\RITNINGAR\GULDFISKEN 31\RELATION\A\MODELL\A40-1009P100.DWG FREDRIKA