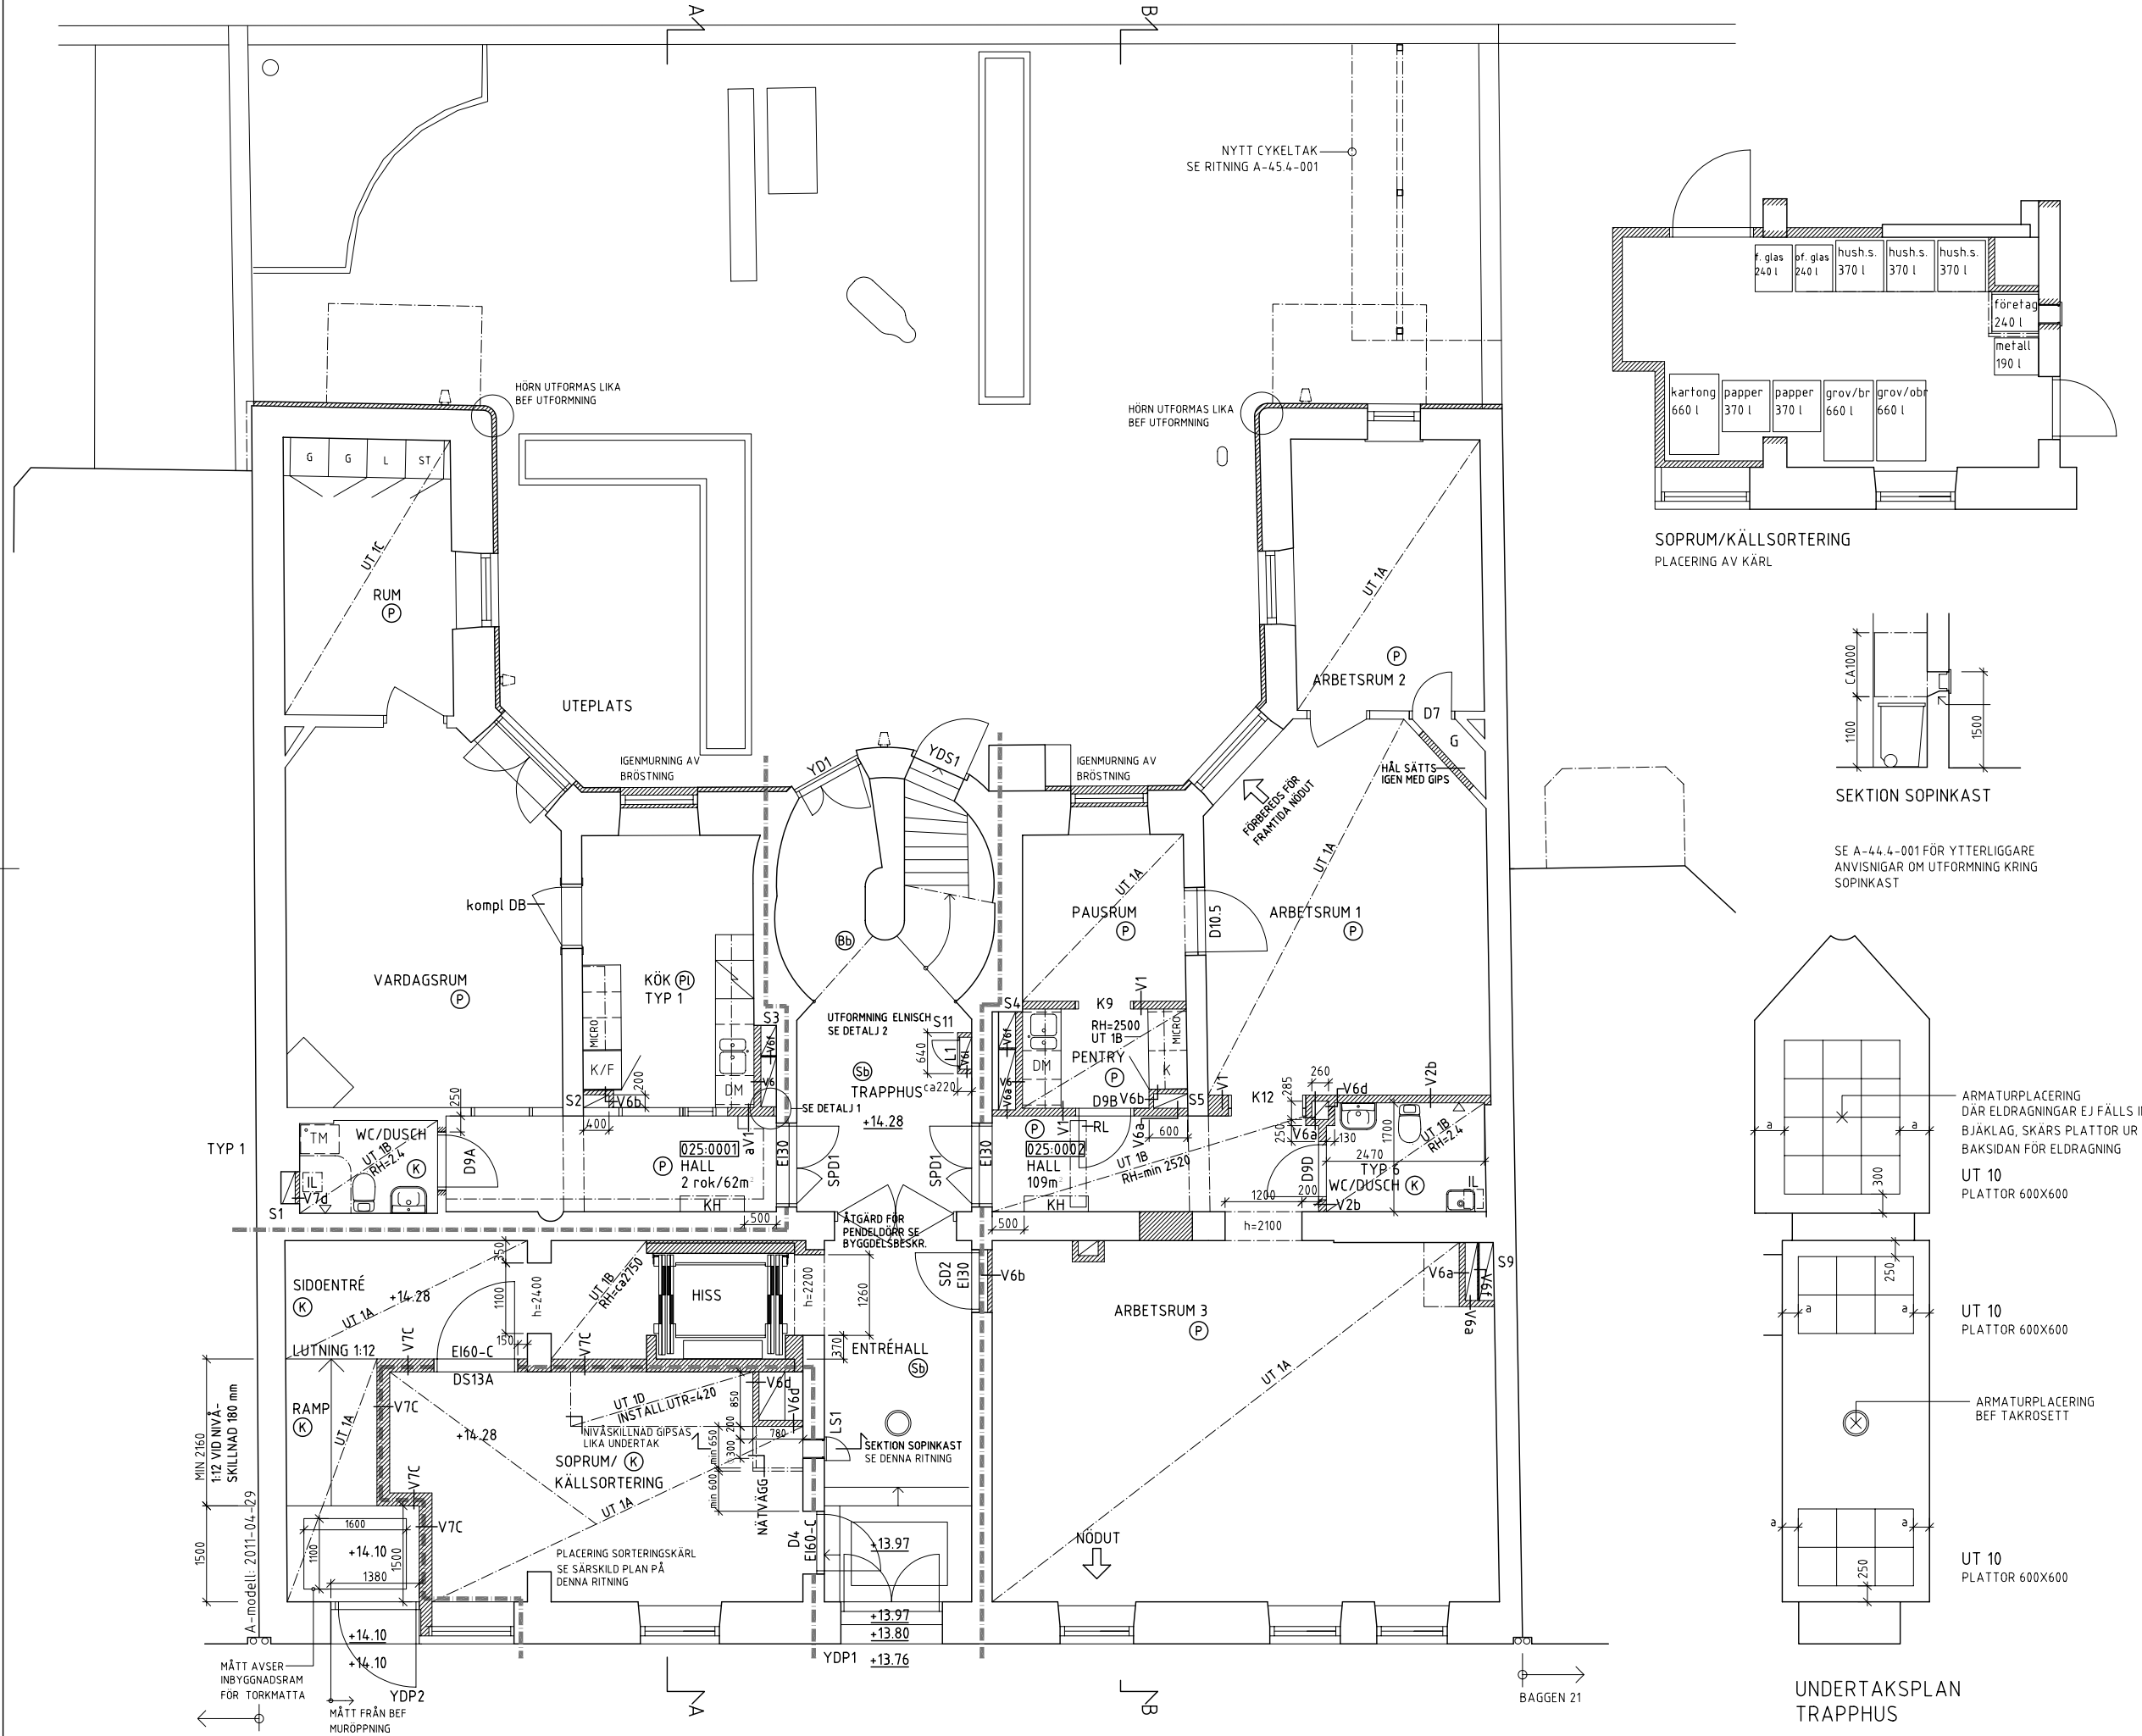


SOPRUM/KÄLLSORTERING
PLACERING AV KÄRL

SEKTION SOPINKAST

SE A-44.4-001 FÖR YTTERLIGGARE ANVISNIGAR OM UTFORMNING KRING SOPINKAST

UNDERTAKSPLAN
TRAPPHUS

FÖRKLARINGAR

Alla mått anges i mm

+00.00 projekterad nivå
±00.00 nivå som behålls

Varje bostads- och lokallägenhet utgör egen brandcell

brandcellsgräns EI60

ny byggnadsdel

ny dörr — bef dörr

kompl DB — avser dörrkarm med bef gångjärn som kompletteras med bef dörrblad från fastigheten

S — S som i S1, S2 osv= schakt

GOLVMATERIAL:

(Sb) sten bef — (P) parkett
(Bb) betong bef — (Pl) plastmatta
(K) klinker

LX, IL, RL — lucka, inspektionslucka, renslucka se Byggdelsbeskrivning

FÖRESKRIFTER

Alla mått kontrolleras på plats


HÄNVISNINGAR

För vägg- och undertakstyper se A-43.5-001
För innerväggsdetaljer se A-43.6-001

REV	ANT	REVIDERINGEN AVSER	SIGN	DATUM

RELATIONSHANDLING

KV BAGGEN 12
TULEGATAN 30, STOCKHOLM

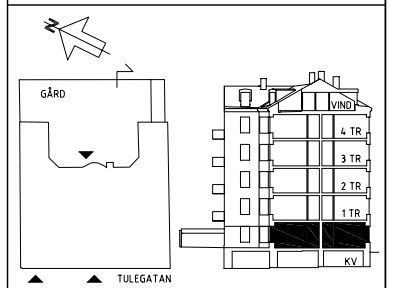

Igloo arkitekter
Erstagatan 24
116 36 Stockholm
08-303027
info@iglooarkitekter.se

BYGGNADSFIRMA
OLOV LINDGREN AB
BESÖK: DROTTNINGGATAN 97, 6 tr
ADRESS: BOX 45079, 104 30 STOCKHOLM
E-POST: cad@olovlindgren.se
TEL: 08 - 690 25 00, FAX: 08 - 33 06 33

A	IGLOO ARKITEKTER HB, 08-30 30 27
B	BRIAB - BRAND & RISKINGENJÖRERNA AB, 08-410 102 50
E	JAN FRANSON ELKONSULT AB, 08-10 39 05
K	SÖREN LUNDGREN BYGGKONSULT AB, 08-706 45 50
L	NOVAMARK AB, 08-556 009 00
V	FACIL CONSULT AB, 08-500 240 50
Ö	

UPPDRAG / FAST NR	RITAD AV	HANDLÄGGARE
025	ED/FM	ED/FM
DATUM	ANSVARIG	
2011-05-20	E DUNÉR	

ÄNDRING OCH UNDERHÅLL
BOTTENVÅNING

SKALA / RITN STRL	RITNINGSNUMMER	REV
1:50/A1	A-40.1-002	