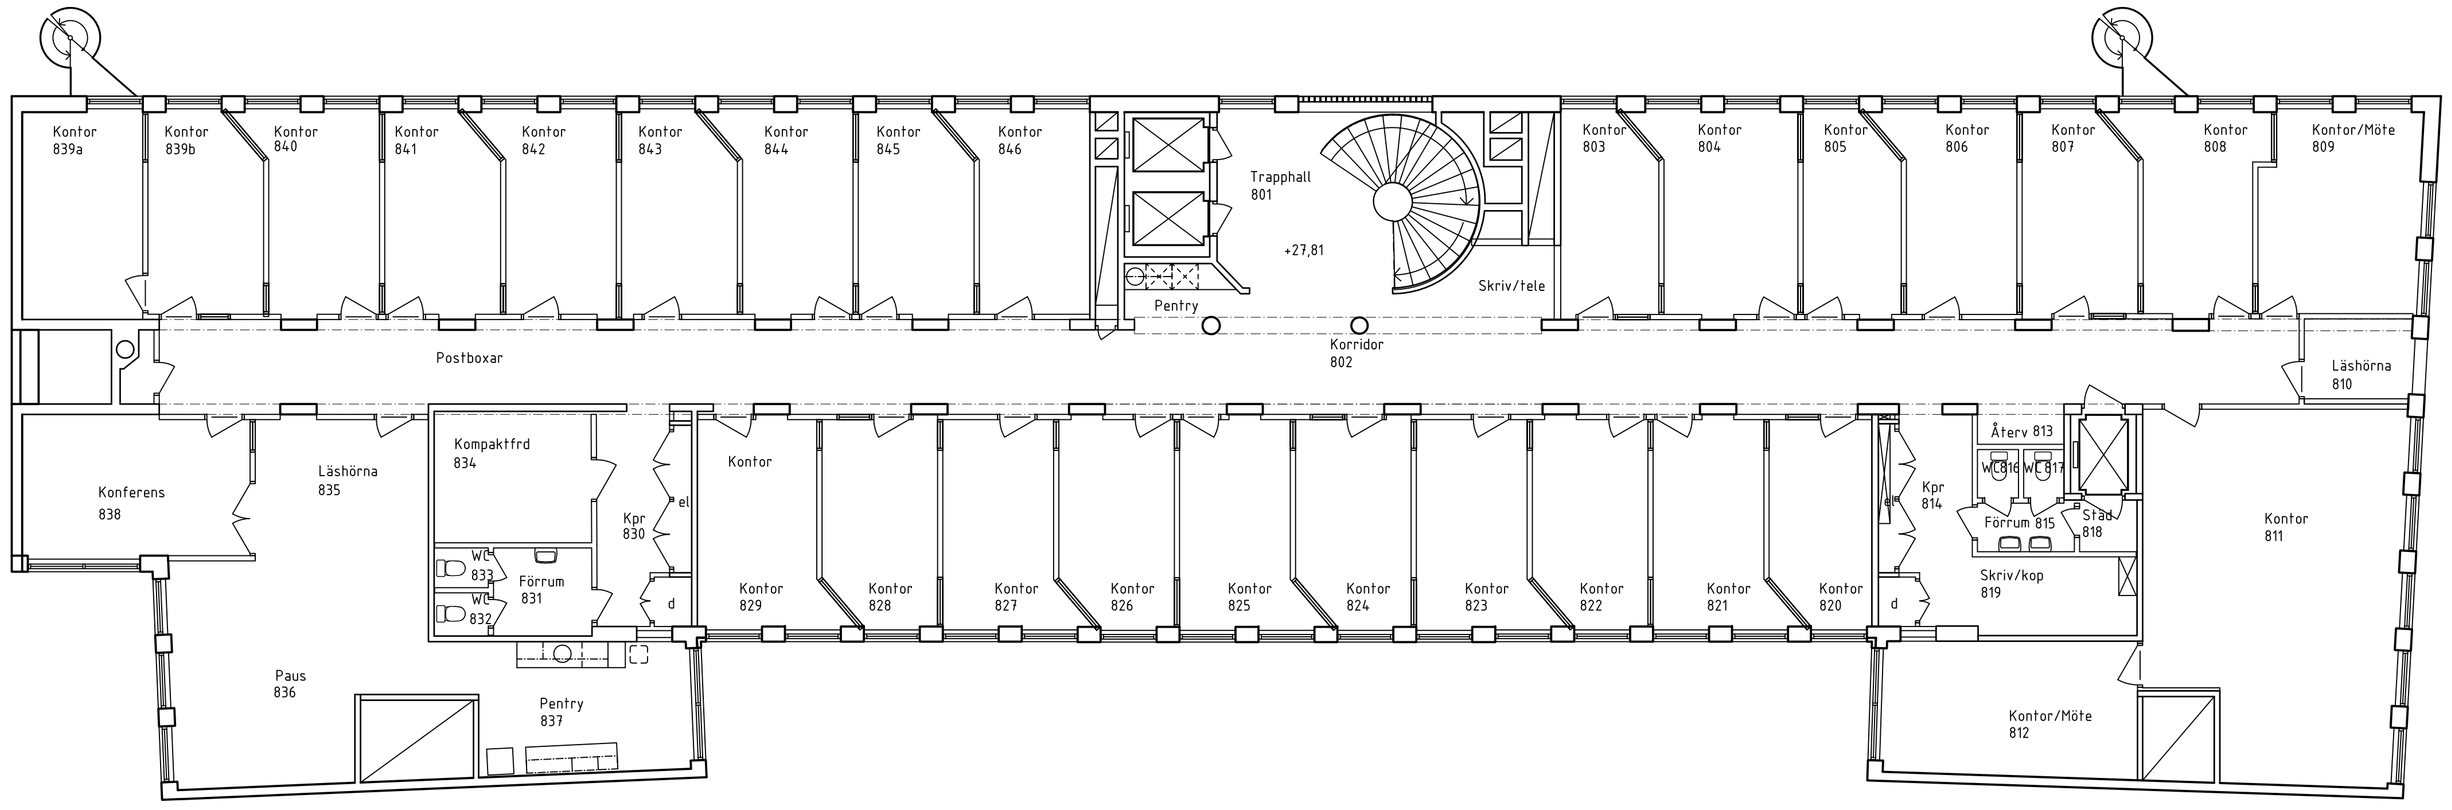


GULDFISKEN 31
PLAN 05 5tr

SKALA 1:100

0 1 2 5 10
METER

REF:

LAGER: SB11

BET.	ÄNDRINGEN AVSER	DATUM	SIGN

RELATIONSRITNING

novi REAL ESTATE

SEB TRYGG LIV

OBJEKT NR	PROJEKT NR	PROJEKTLEDARE
1009		

X	A	e.l.e arkitekter ab	Tel. 08-122 09 000 www.e-l-e.se
	K	KONSTRUKTÖR	Tel. www
	V	VVS-PROJEKTÖR	Tel. www
	E	EL-PROJEKTÖR	Tel. www
	B	BRAND-PROJEKTÖR	Tel. www
	M	MARK-PROJEKTÖR	Tel. www
	L	LANDSKAPSARKITEKT	Tel. www

UPPDRAG NR	RITAD/KONSTR AV	HANDLÄGGARE
	F HOLM	R HÄGG
DATUM	ANSVARIG	
20-01-29	N KIISKINEN	

GULDFISKEN 31
NYBROGATAN 55
PLAN 05 5tr

SKALA	RITNINGSNUMMER	BET.
(A1)1:100 (A3)1:200	A40-1009P105	

PLOT: 2020-2-4 12:10 X:\RITNINGAR\GULDFISKEN 31\RELATION\A\MODELL\A40-1009P105.DWG FREDRIKA