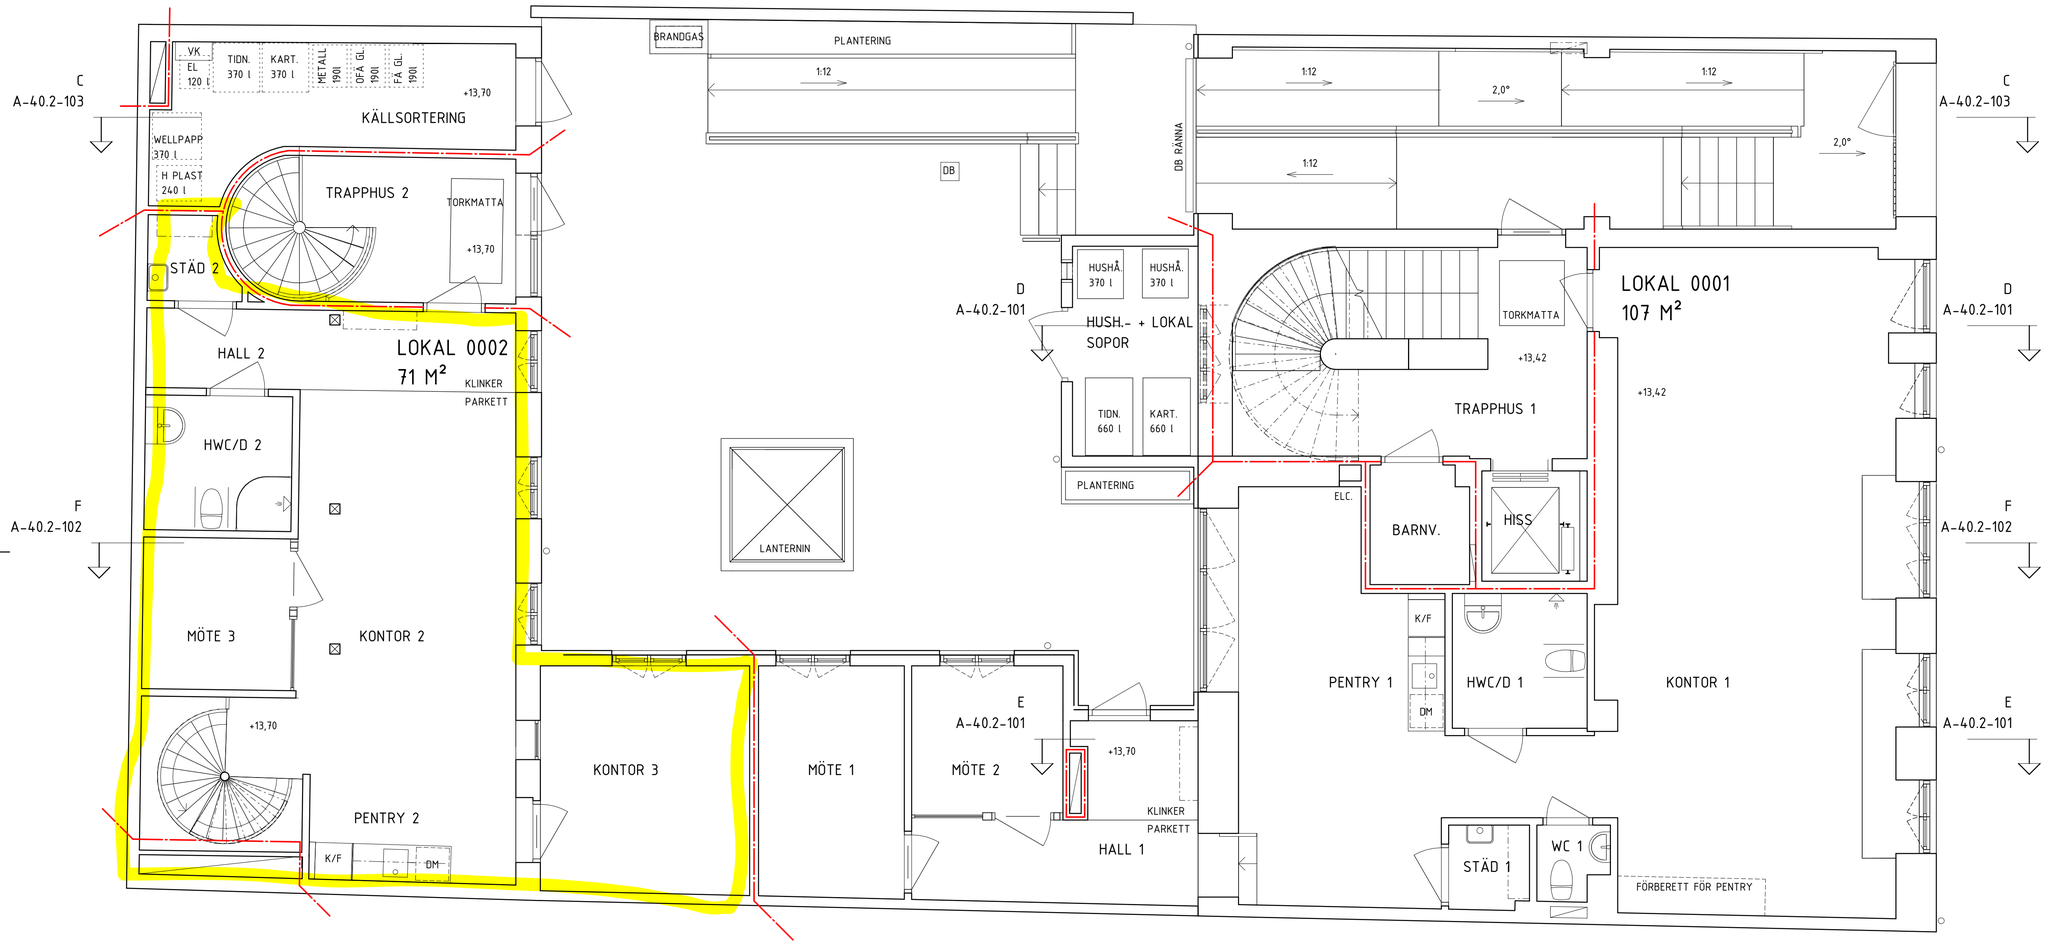


PLAN 2, BOTTENVÅNING

FÖRKLARINGAR

ALLA MÅTT I MM.

BRANDCELLSGRÄNS EI 60

VÄGGAR MED MARKERING "BEF. KAKEL" HAR
ORGINALKAKLADE VÄGGAR SYNLIGA ALT. SKYDDADE

HY PLATSBYGGDA HYLLOR

SKALA 1:50

0 1 2 5


METER

BET	ÄNDRINGEN AVSER	DATUM	SIGN

RELATIONSHANDLING

012 KV. STOLMAKAREN 7

DÖBELNSGATAN 65, STOCKHOLM

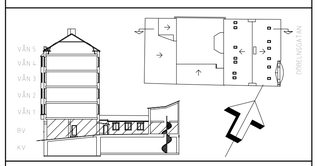

Sundell Arkitekter
SÖDER MÄLARSTRAND
118 25 STOCKHOLM
TEL 08-545 55 300. FAX 08-545 55 310

BYGGNADSFIRMA
OLOV LINDGREN AB
BESÖK: DROTTNINGGATAN 97, 6 tr
ADRESS: BOX 45079, 104 30 STOCKHOLM
E-POST: cad@olovlindgren.se
TEL: 08-690 25 00, FAX: 08-33 06 33

A	SUNDELL ARKITEKTER	08-545 55 300
E	ELECTO ENGINEERING	08-688 28 50
K	LJUSTECH	0651 176 70
V	FACIL KONSULT	08-500 240 50
L	NOVAMARK	08-556 00 900
Ö	BRIAB (BRAND)	08-410 102 50

UPPDRAG/FAST NR	RITAD AV	HANDLÄGGARE
48.21/012	JR	G. ALSTAD

DATUM	ANSVARIG
2015-02-17	MATS LENNFALK

OMBYGGNAD
PLAN, BOTTENVÅNING
EFTER OMBYGGNAD

SKALA	RITNINGSNUMMER	REV
A1 1:50 A3 1:100	A-40.1-120	

R:\48.21 Stolmakaren 7\Projekterande_handlingar\Relationshandling\A1\A-modell\A_STOLMAKAREN_7_relation.rvt

2015-02-17 16:13:26